
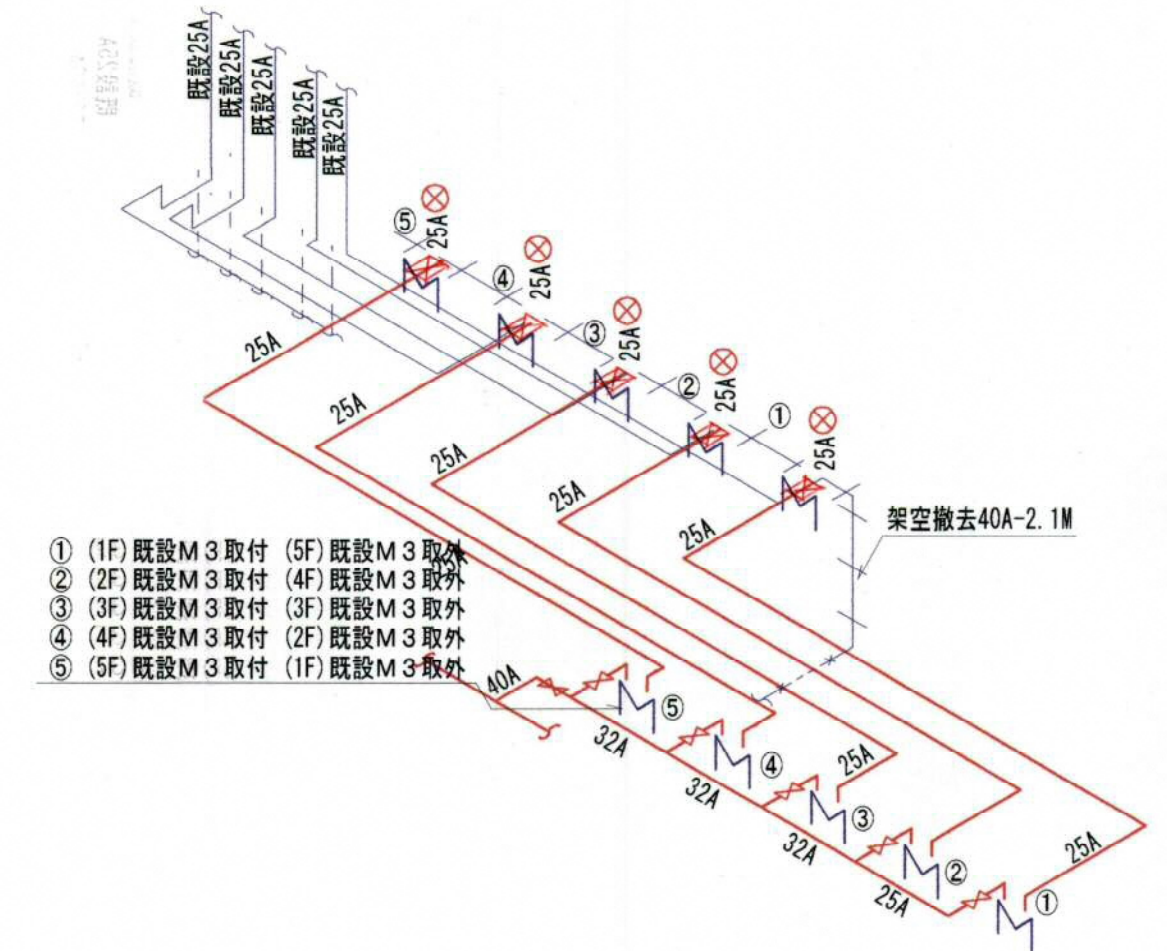


凡 例

部 品	名 称	部 品	名 称	部 品	名 称
	絶縁継手		コンクリート掘削		既設撤去管
	分岐ガス栓・メーターガス栓		アスファルト掘削		既設放棄管
	既設管より取出し		PEバルブ	特記無き配管についてはSGP (亜鉛メッキ鋼管)とする。	

- ① (1F) 既設M3取付 (5F) 既設M3取外
② (2F) 既設M3取付 (4F) 既設M3取外
③ (3F) 既設M3取付 (3F) 既設M3取外
④ (4F) 既設M3取付 (2F) 既設M3取外
⑤ (5F) 既設M3取付 (1F) 既設M3取外

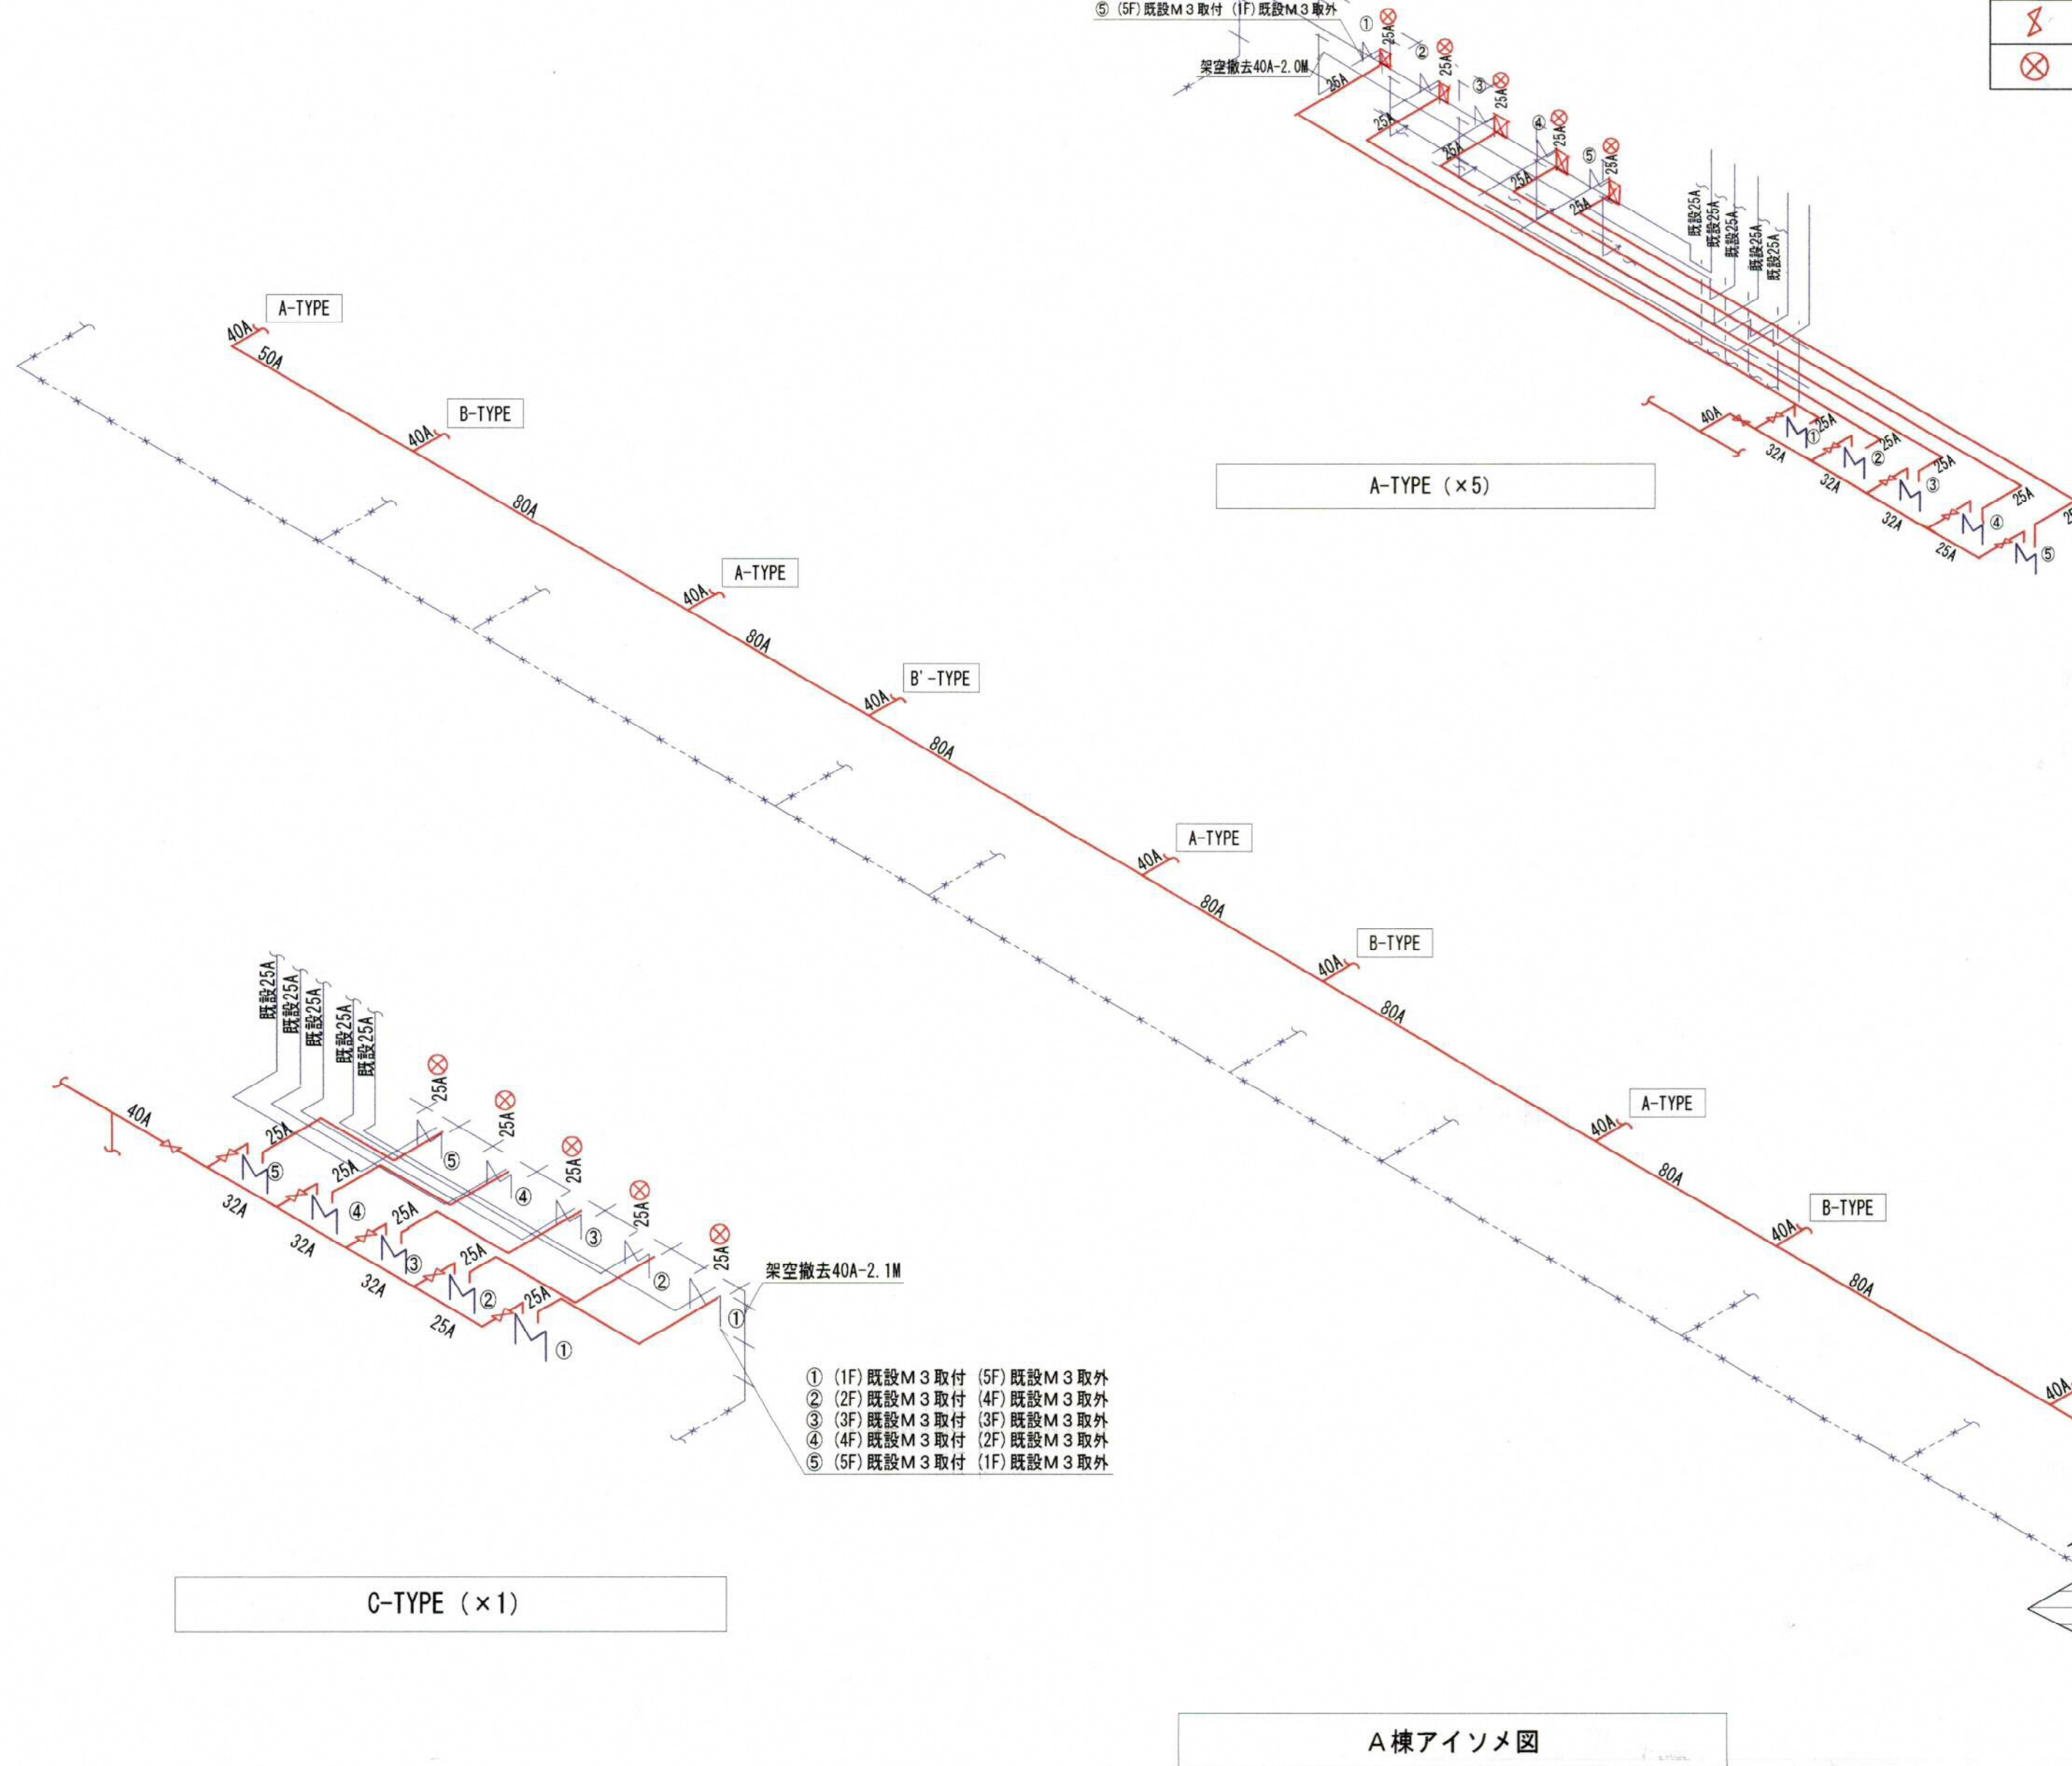

B-TYPE (×3) , B'-TYPE (×1)

以降別図参照
B棟アイソメ図 6-4

完成図

大阪ガス(株)エネルギー事業部
兵庫エネルギー事業部

検 図	検 図	製 図

工事名称
平成19年度 川西市営花屋敷団地 ガス配管改修工事
図面名称
A棟アイソメ図

縮尺	図面番号
—	5 / 全業 6