


以降別図参照	
C棟平面図	6-3

以降別図参照	
A棟平面図	6-2

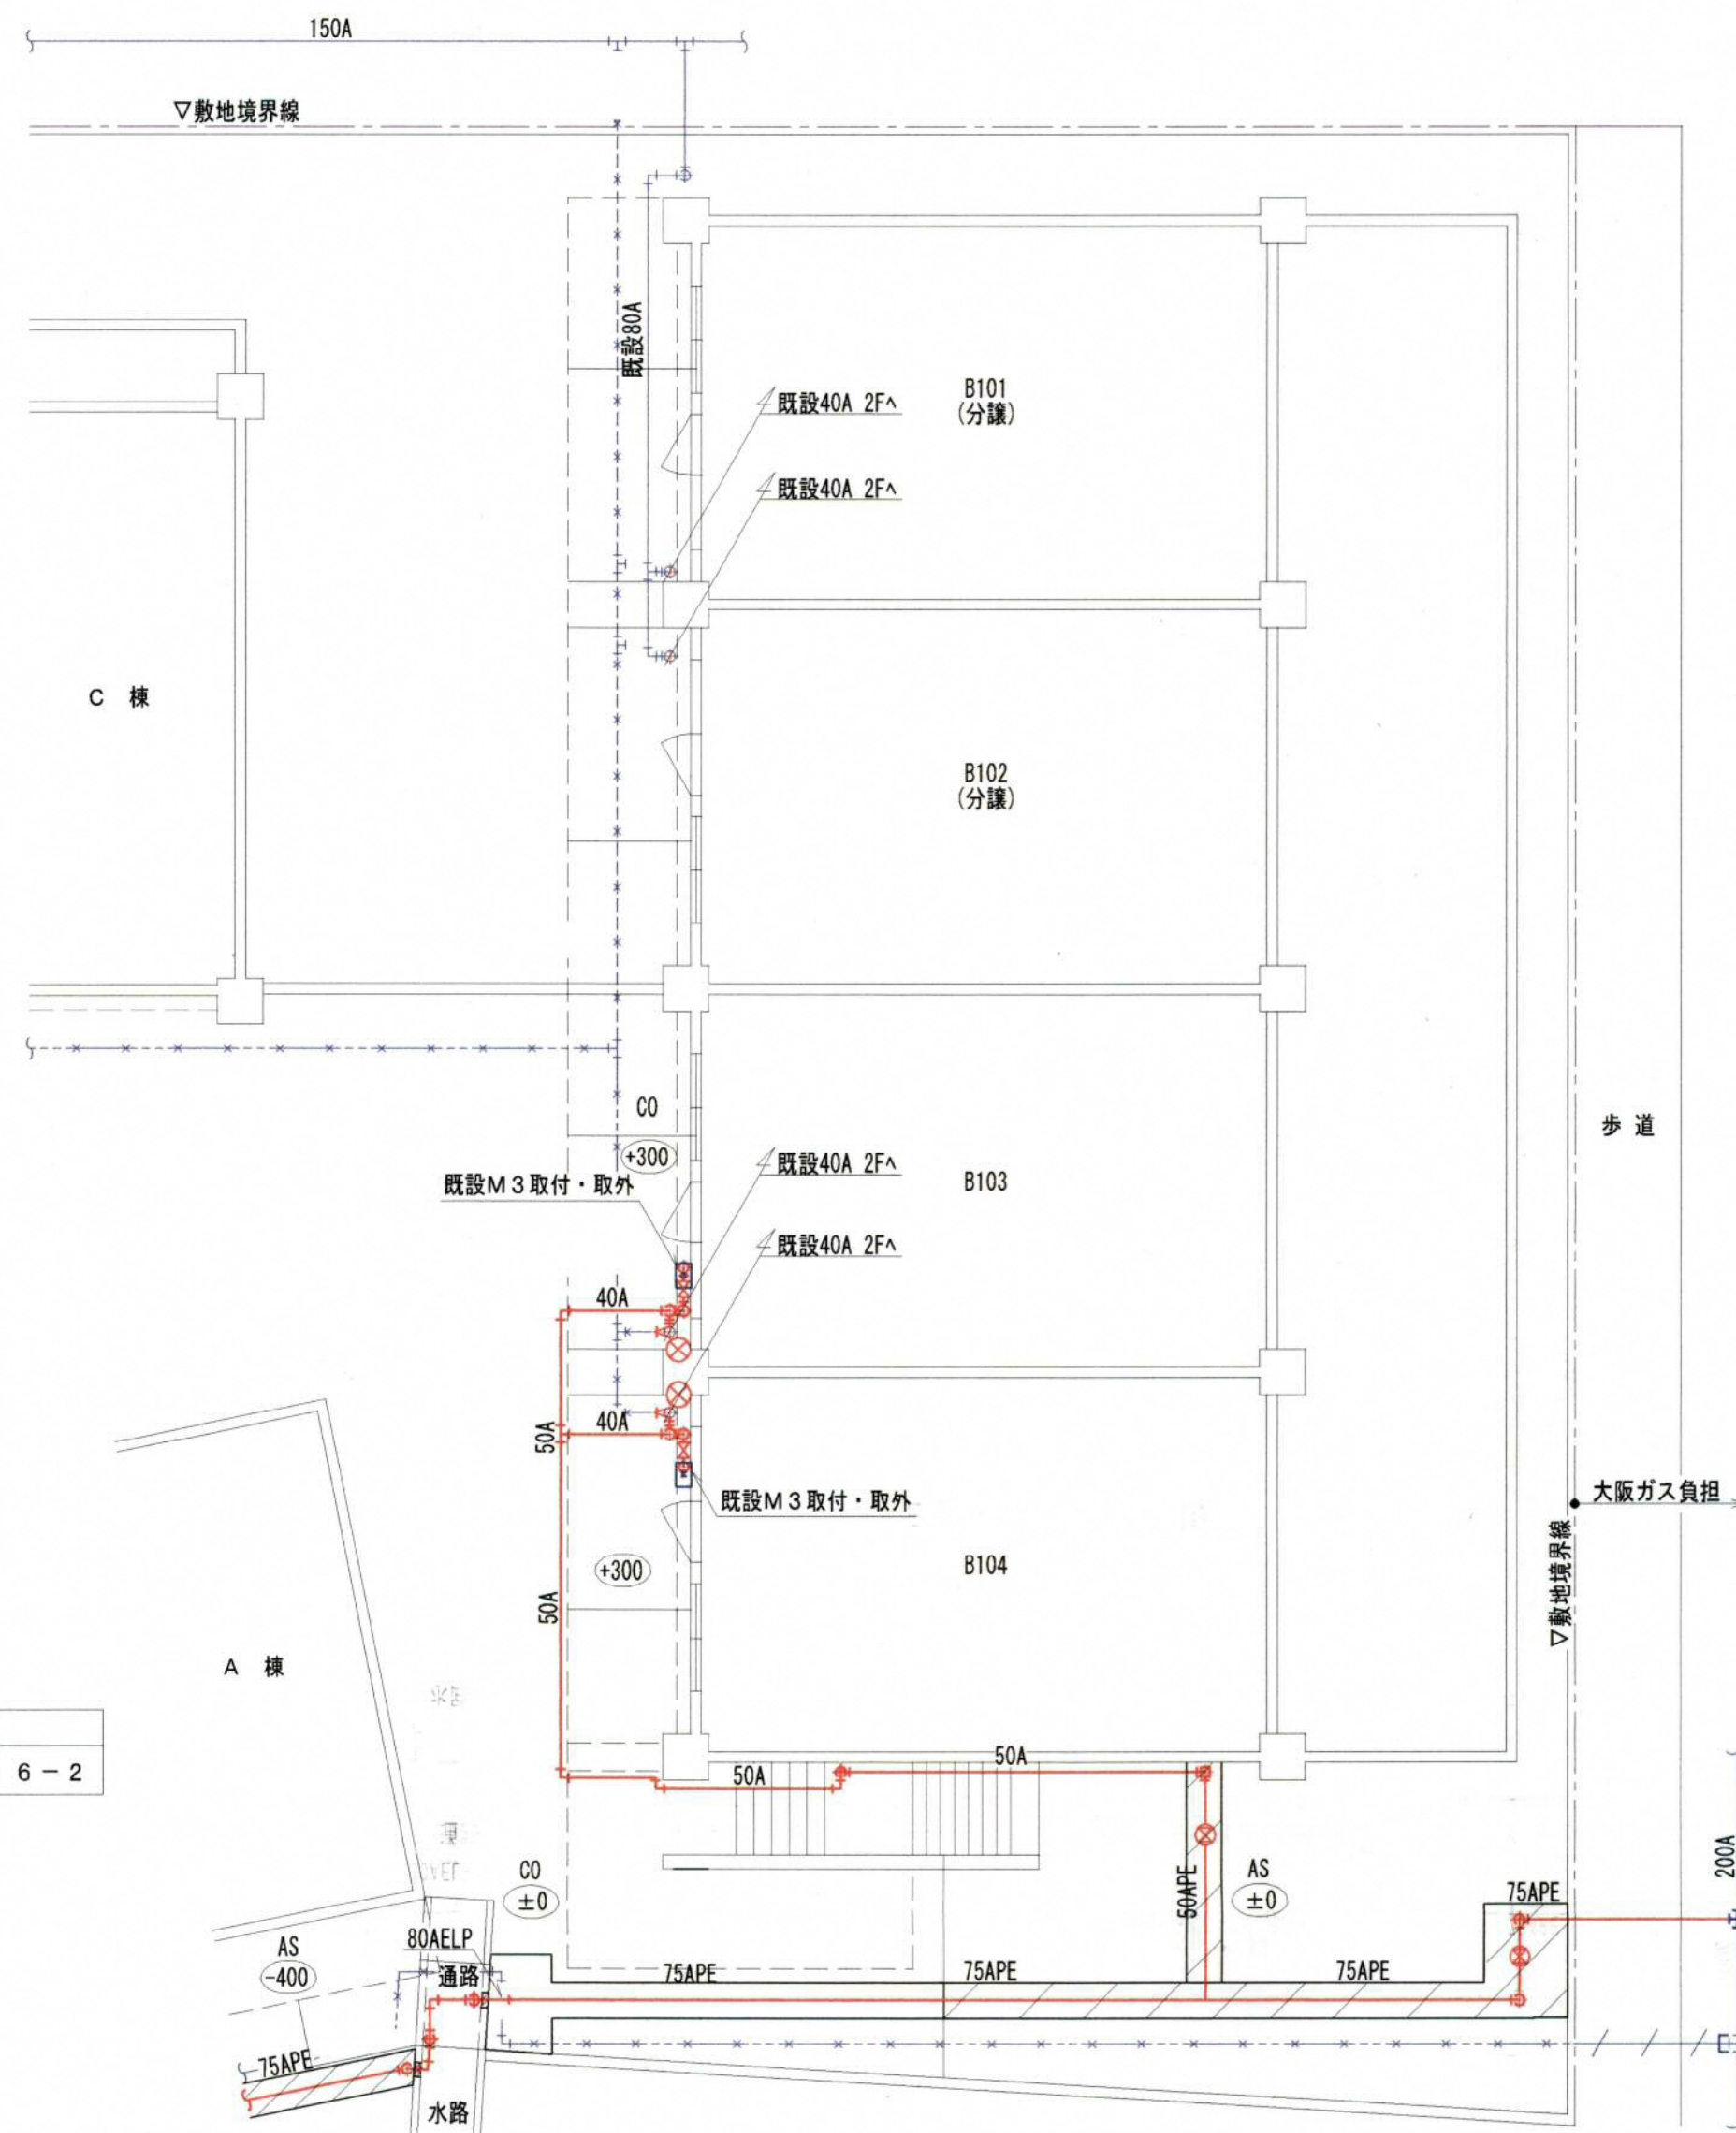

B棟平面図 1/100

凡 例	
部 品	名 称
	絶縁継手
	分岐ガス栓・メーターガス栓
	既設管より取出し
	コンクリート掘削
	アスファルト掘削
	PEバルブ
	既設撤去管
	既設放棄管
特記無き配管についてはSGP(亜鉛メッキ鋼管)とする。	

完成図

大阪ガス(株)エネルギー事業部
兵庫エネルギー事業部

検 図	検 図	製 図

工事名称
平成19年度 川西市営花屋敷団地 ガス配管改修工事
図面名称
B棟平面図

縮 尺	図面番号
1 / 100	1 / 全葉 6