



凡 例

部 品	名 称	部 品	名 称	部 品	名 称
	絶縁継手		コンクリート掘削		既設撤去管
	分岐ガス栓・メーターガス栓		アスファルト掘削		既設放棄管
	既設管より取出し		PEバルブ	特記無き配管についてはSGP (亜鉛メッキ鋼管)とする。	

以降別図参照	
C棟アイソメ図	6 - 6

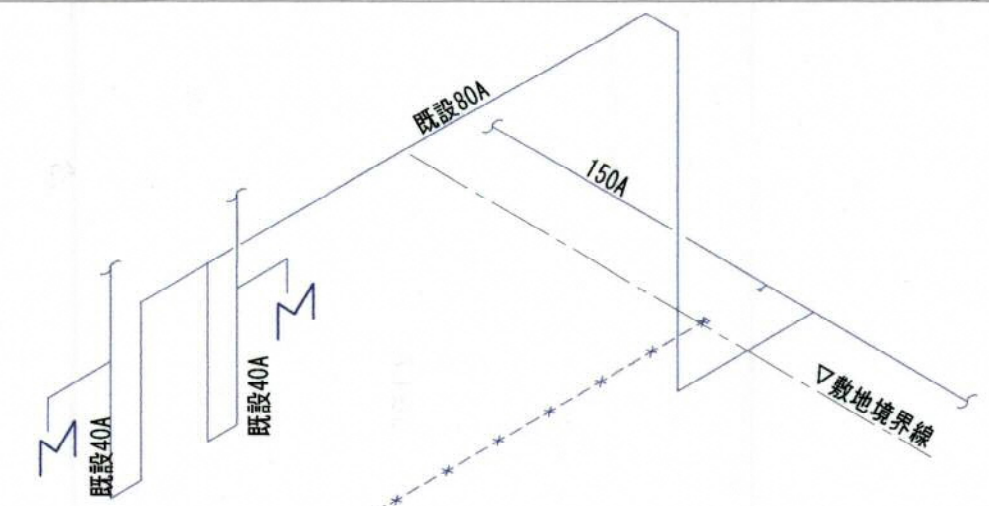

以降別図参照	
A棟アイソメ図	6 - 5

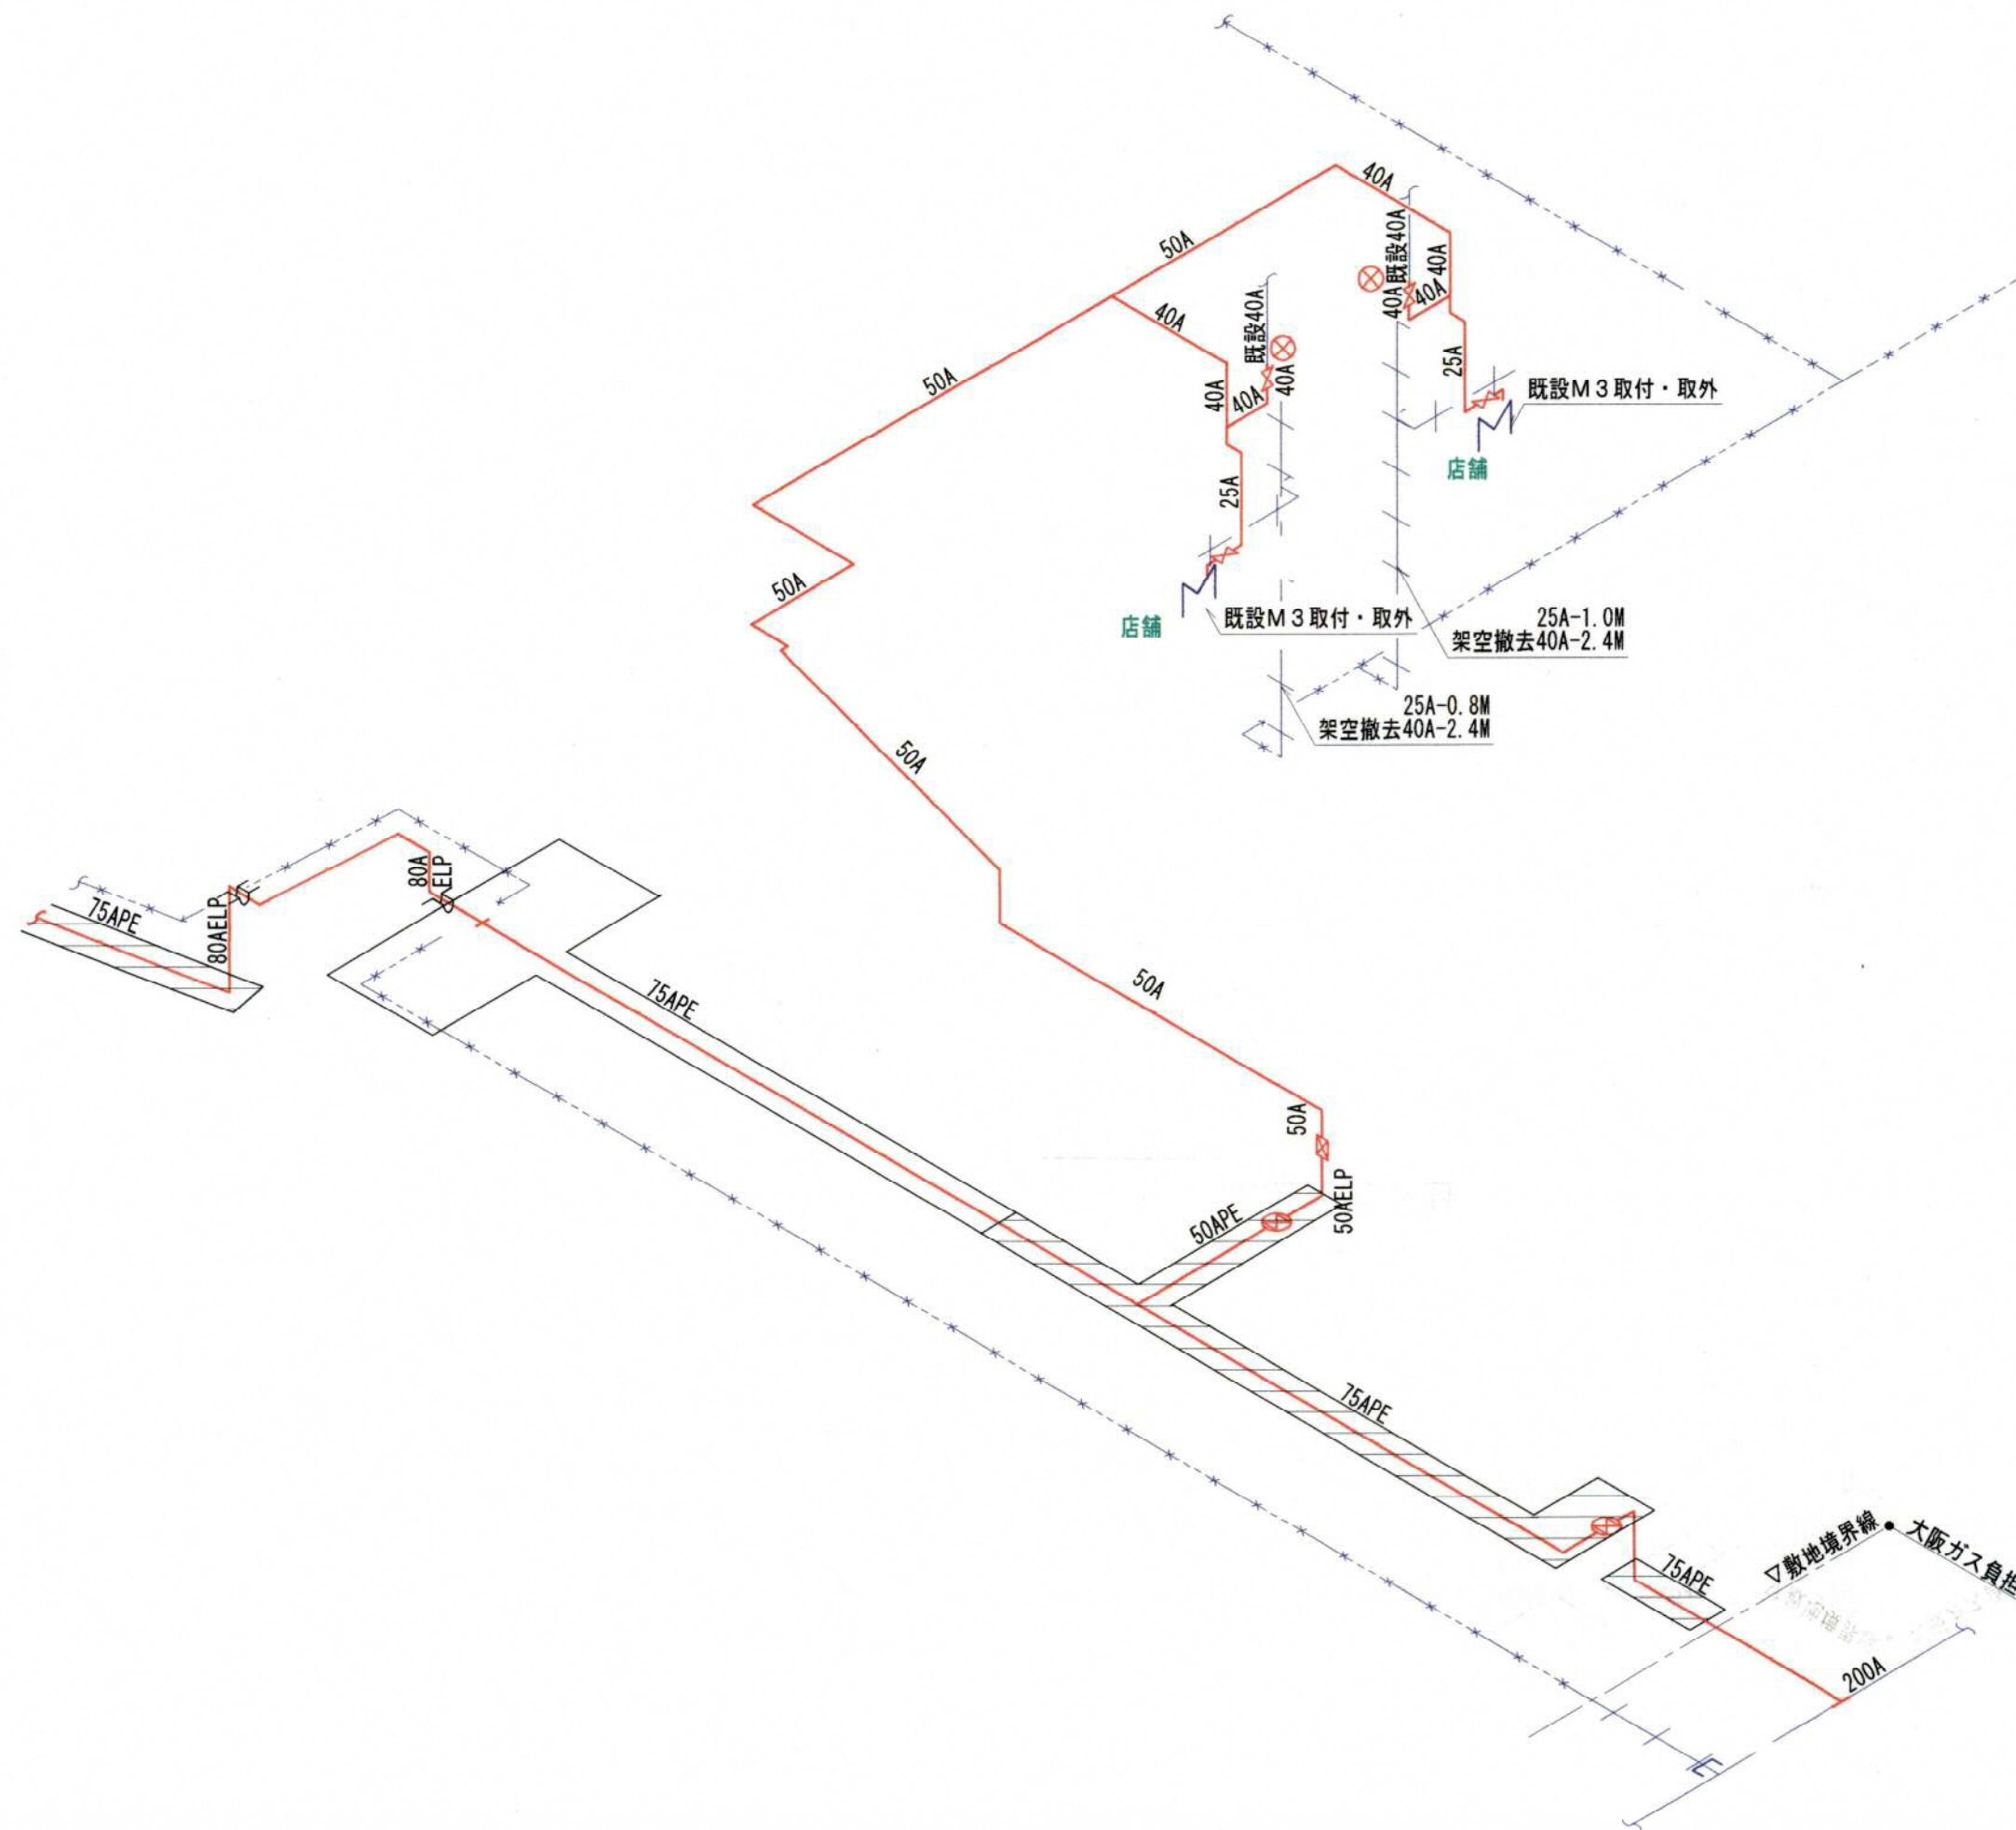

B棟アイソメ図

完成図

大阪ガス(株)エネルギー事業部  
兵庫エネルギー事業部

検 図	検 図	製 図

工事名称  
平成19年度 川西市営花屋敷団地 ガス配管改修工事  
図面名称

B棟アイソメ図

縮尺

—

図面番号

4 / 全業  
6